


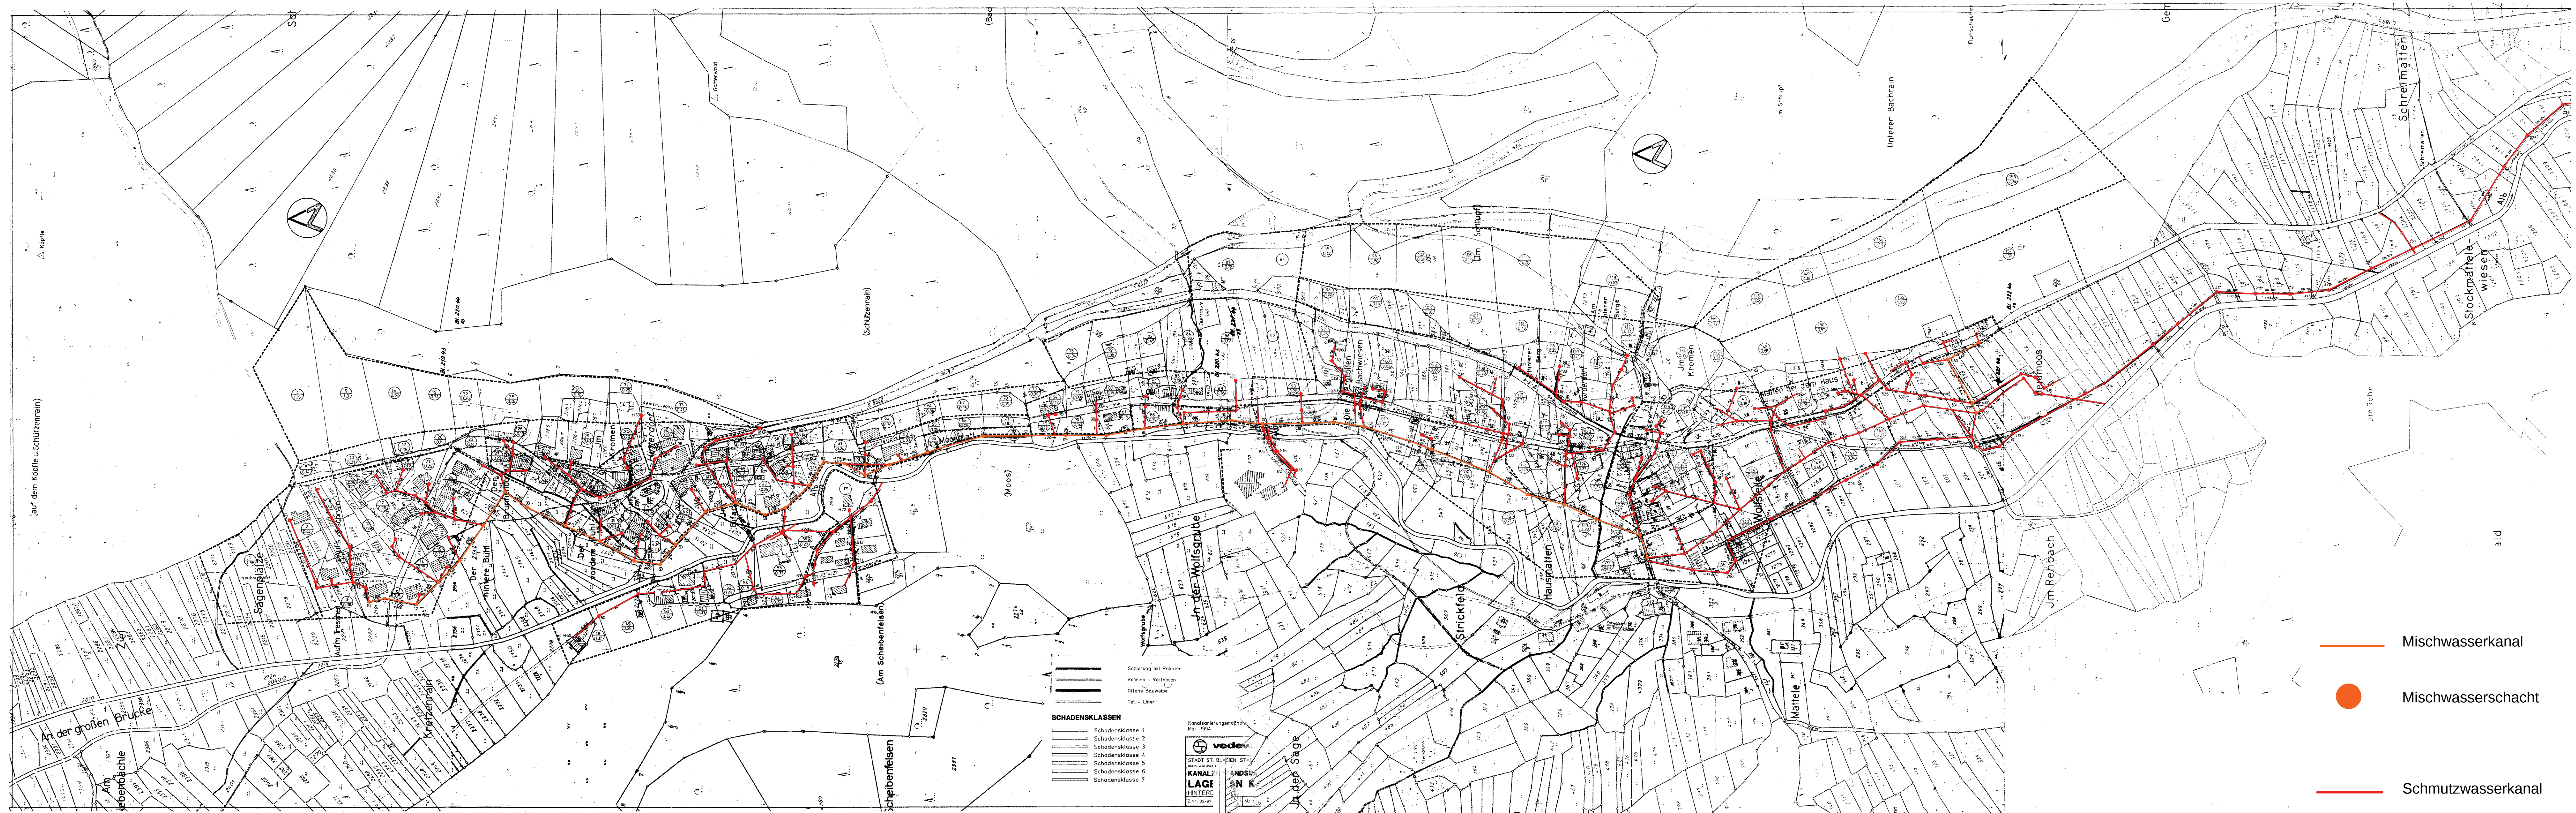

-  Mischwasserkanal
-  Mischwasserschacht
-  Schmutzwasserkanal
-  Schmutzwasserschacht

 Hardy Gutmann GmbH Gesellschaft für Planung u. Bauüberwachung	Heppenschwand 16, 79862 Höchenschwand Tel. 07755/91091 Fax. 07755/91093 http://www.gutmann-gmbh.de																											
	<table border="1"> <tr> <td>Plan- nummer</td> <td>a-2</td> </tr> <tr> <td>Projekt- nummer</td> <td>001-101124</td> </tr> <tr> <td>Maßstab</td> <td>1:3000</td> </tr> <tr> <td>Datum</td> <td>22.12.2009</td> </tr> <tr> <td>Gez.</td> <td>PH</td> </tr> <tr> <td>Geprüft</td> <td>HG</td> </tr> <tr> <td>Geländ.</td> <td>Datum</td> <td>Plan Nr.</td> </tr> <tr> <td> </td> <td> </td> <td> </td> </tr> </table>		Plan- nummer	a-2	Projekt- nummer	001-101124	Maßstab	1:3000	Datum	22.12.2009	Gez.	PH	Geprüft	HG	Geländ.	Datum	Plan Nr.											
Plan- nummer	a-2																											
Projekt- nummer	001-101124																											
Maßstab	1:3000																											
Datum	22.12.2009																											
Gez.	PH																											
Geprüft	HG																											
Geländ.	Datum	Plan Nr.																										
Bauherr: Stadt St. Blasien																												
Lageplan M 1:3000																												
Heppenschwand, den 22. Dezember 2010	Der Planer:																											